

SYNDICAT DES EAUX ET DE L'ASSAINISSEMENT DU BAS-RHIN

(ARRÊTÉ MINISTÉRIEL DU 26-12-1958 MODIFIÉ)

ESPACE EUROPÉEN DE L'ENTREPRISE - SCHILTIGHEIM - B.P. 10020

67013 STRASBOURG - CEDEX

Ensemble dans l'exigence

COMMUNAUTÉ DE COMMUNES DU PAYS D'ERSTEIN

VILLE D'ERSTEIN


Conduite Intercommunale venant de Nordhouse

Plan du réseau d'Assainissement

Création du plan : 29-06-2006
Mise à jour réseau : 05-04-2007
Dessiné par : S. HARQUEL

Tableau d'assemblage :

Plan : 9

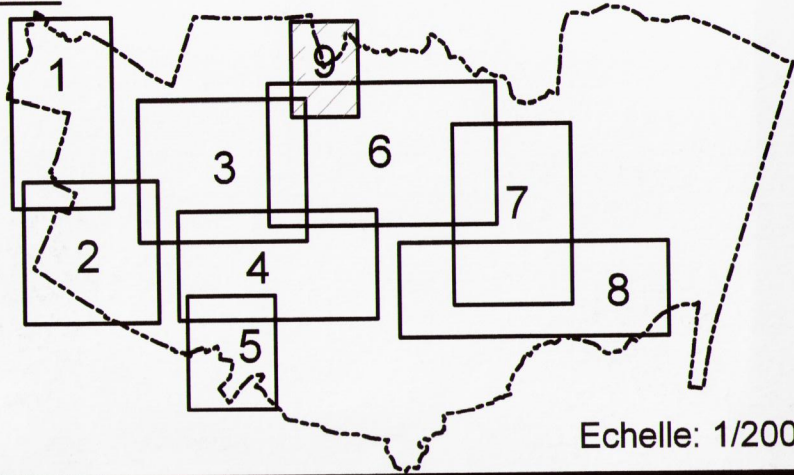

Echelle: 1/2000

REPRODUCTION SOUMISE A AUTORISATION PREALABLE DU S.D.E.A

Légende Assainissement :

	Réseau unitaire ou séparatif		Régulateur de débit		Bassin dessableur
	Réseau d'eau pluviale		Clapet		Bassin d'orage
	Réseau intercommunal		Surverse		Station de relèvement
	Réseau de refoulement		Tête de déversement		Station de refoulement
	Bouche d'égout		Vanne		Séparateur d'hydrocarbures
	Regard de visite		Ventouse		Station d'épuration
	Regard dessableur		Siphon		Fontaine
	Regard chasse		Vidange		Câble ouvrage
	Déversoir d'orage		Anti-bélier		Plan ou récolement existant

